

四層裝修平面圖：


四層樓地板面積：
13.16x59.76=786.44㎡

四層裝修樓地板面積：
35.9x13.16=472.44㎡


四層裝修安裝數量表	
回 單人座	420格x9層=3,780顆
□ 單人座	165格x8層=1,320顆
▨ 單人座	6格x6層=36顆
合計	5,136顆(隻)
⊞ 夫妻座	114格x9層=1,026顆
⊞ 夫妻座	25格x8層=200顆
⊞ 左右座	1格x8層=8顆
⊞ 左右座	1格x6層=6顆
合計	1,240顆(2,480位)
總計	6,376顆(7,616位)

位置	材料	耐熱等級
納骨箱	富美家抗倍特板	耐熱一級
天花板	礦纖板	耐熱一級
包柱	富美家抗倍特板	耐熱一級
側板壁畫	富美家抗倍特板	耐熱一級

如有疑問請洽服務人員03-3875089

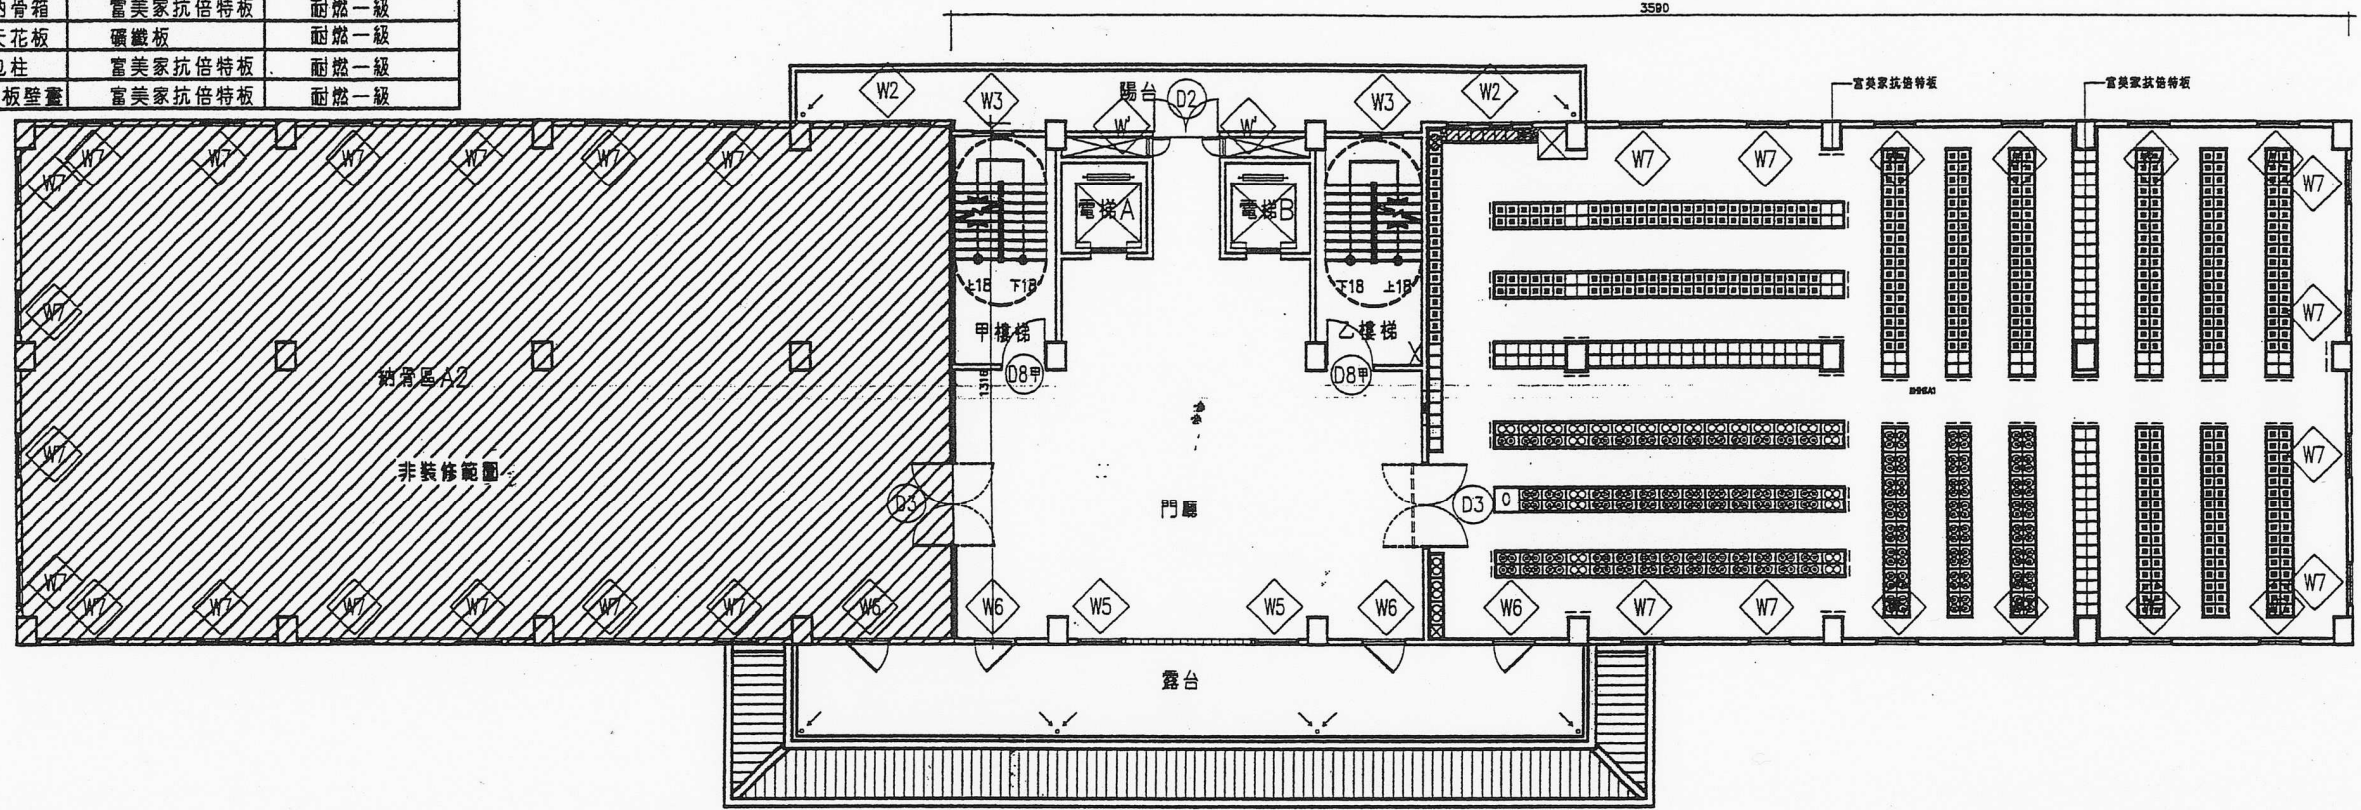

四層平面圖 S:1/100

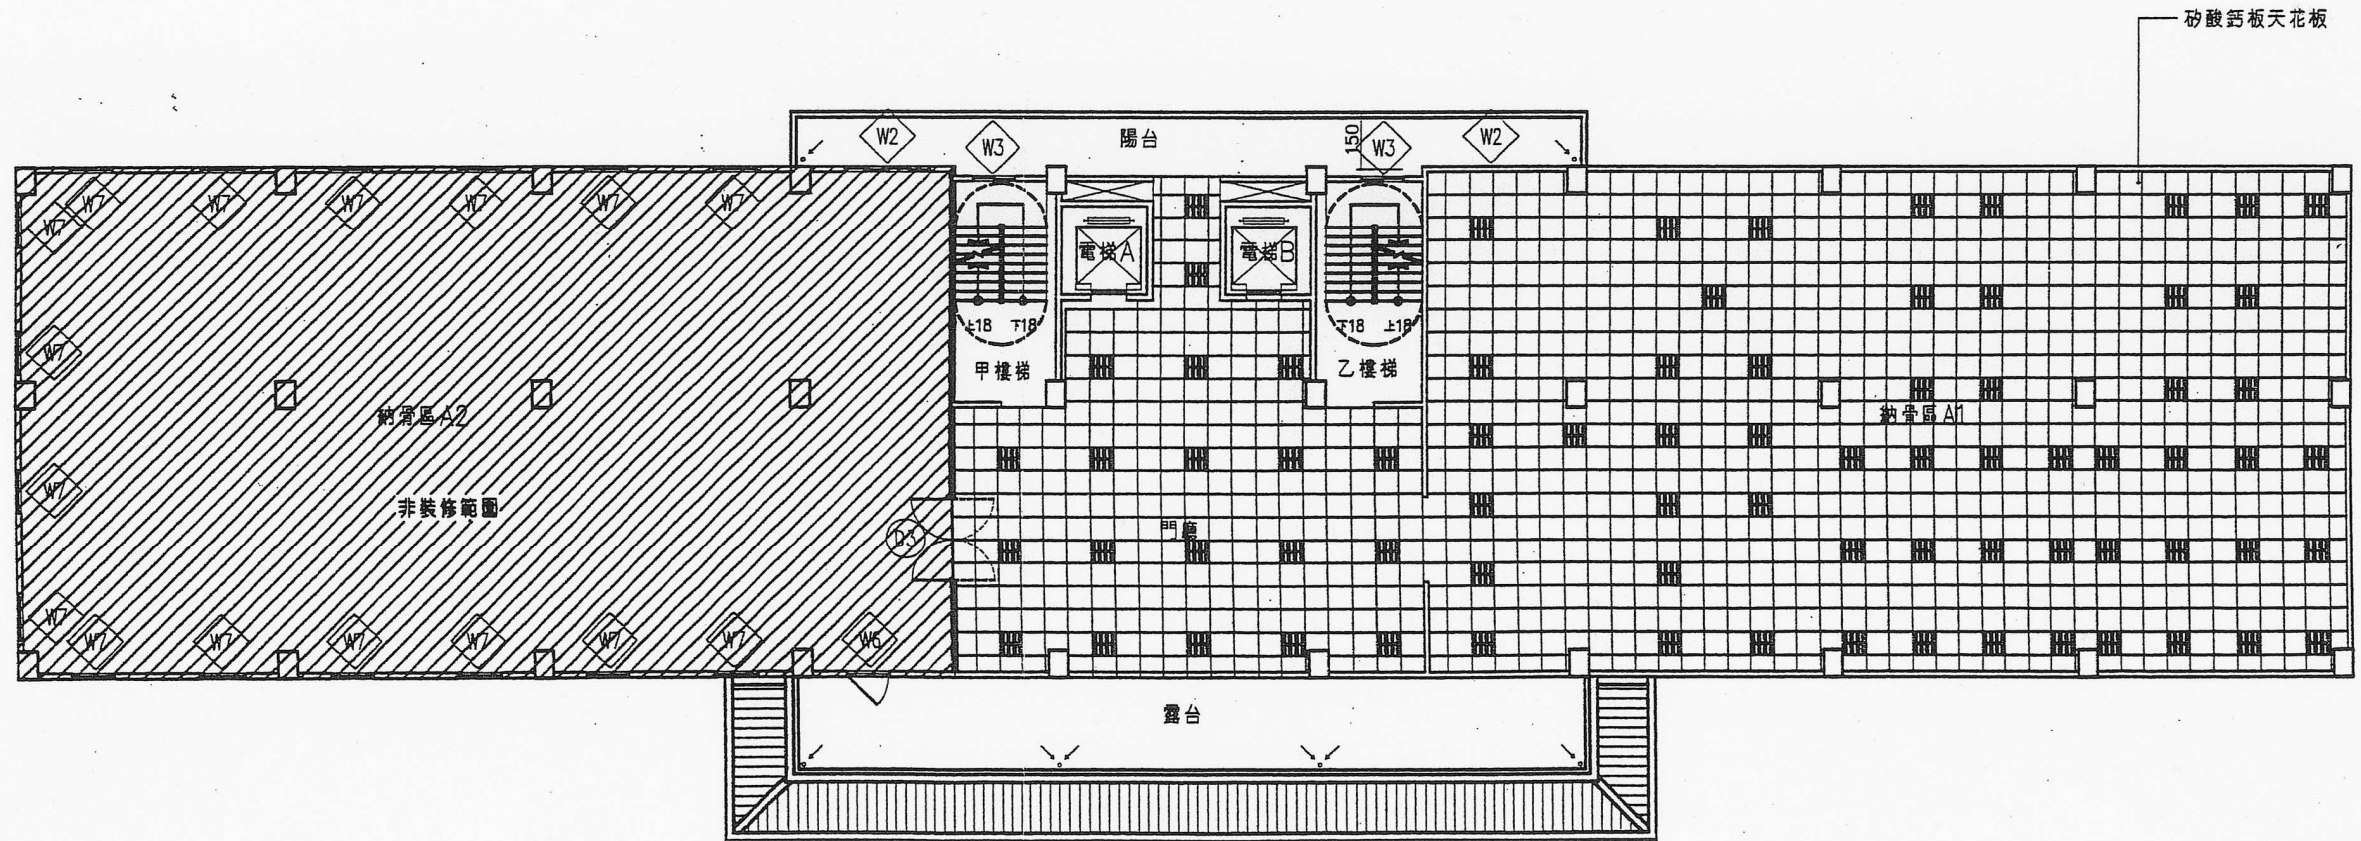

四層平面圖 S:1/100

聶玉璞建築師事務所

桃園市永安路三〇八號七樓 TEL:03-331-9531

業主 江朝宗
工程名稱 大溪鎮永福金寶塔新建工程

設計 DESIGN BY 繪圖日期 90/11/20 比價 SCALE 1/100
繪圖 DRAWN BY 修改日期 94/12/15 圖名 四層平面圖
檔案圖號 D:\acc-93\00-000000\000000\00\00\3-4\F0012WG

竣工圖
圖號 DRAWING NO. A2-2