二層裝修平面圖：

位置	材料	耐熱等級
納骨箱	鋁合金平板	耐燃一級
隔間牆	石膏板	耐燃一級

品名：	納骨箱(家族櫃)	材質：	鋁合金平板
尺寸：	121.9x243.8x0.8cm	總量：	410片

二層樓地板面積：
13.16x59.76=786.44㎡

二層裝修樓地板面積：
13.16x23.87=314㎡

9mm耐燃一級石膏板
裝修材數量

2.89X(1.50)=4.33㎡
2.89X(2.27)=6.56㎡
2.89X(2.27)=6.56㎡
2.89X(2.27)=6.56㎡
2.89X(3.95)=11.41㎡
2.89X(3.95)=11.41㎡
2.89X(3.95)=11.41㎡
合計=58.24x2=116.48㎡

■如有疑問請洽服務人員03-3875089

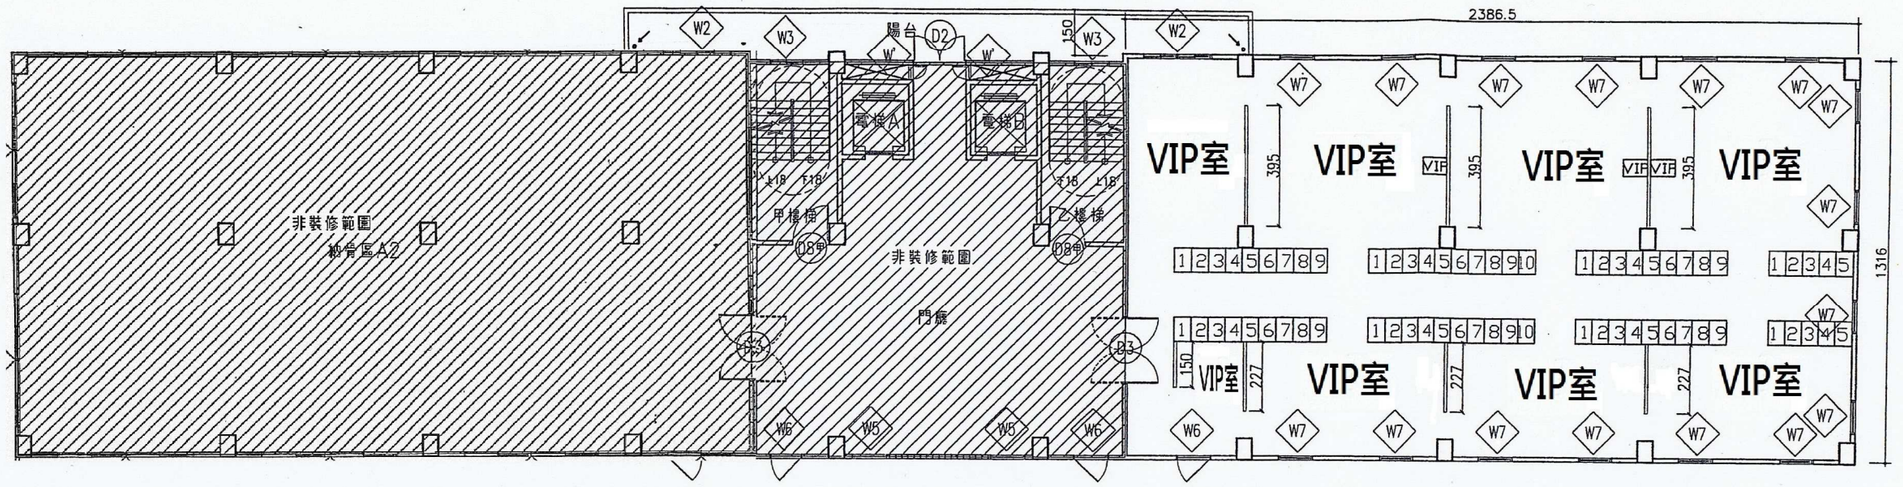

二層平面圖 S:1/200

二樓骨櫃安裝數量	
VIP(紀念堂)	8櫃(家)
VIP(富貴櫃)	高(5層)*66排=330櫃
總計	338櫃

圖號 DRAWING NO.					比例 SCALE	圖名	設計 DESIGN BY	繪圖日期	業主			
A2-4					1/200	六層裝修平面圖	繪圖 DRAWN BY	修改日期 100/10/27	工程名稱	大溪鎮永福金寶塔室內裝修工程	聶玉璞建築師事務所 桃園市中正路1223號十四樓 TEL:03-358-9805	竣工圖
					案件編號							